
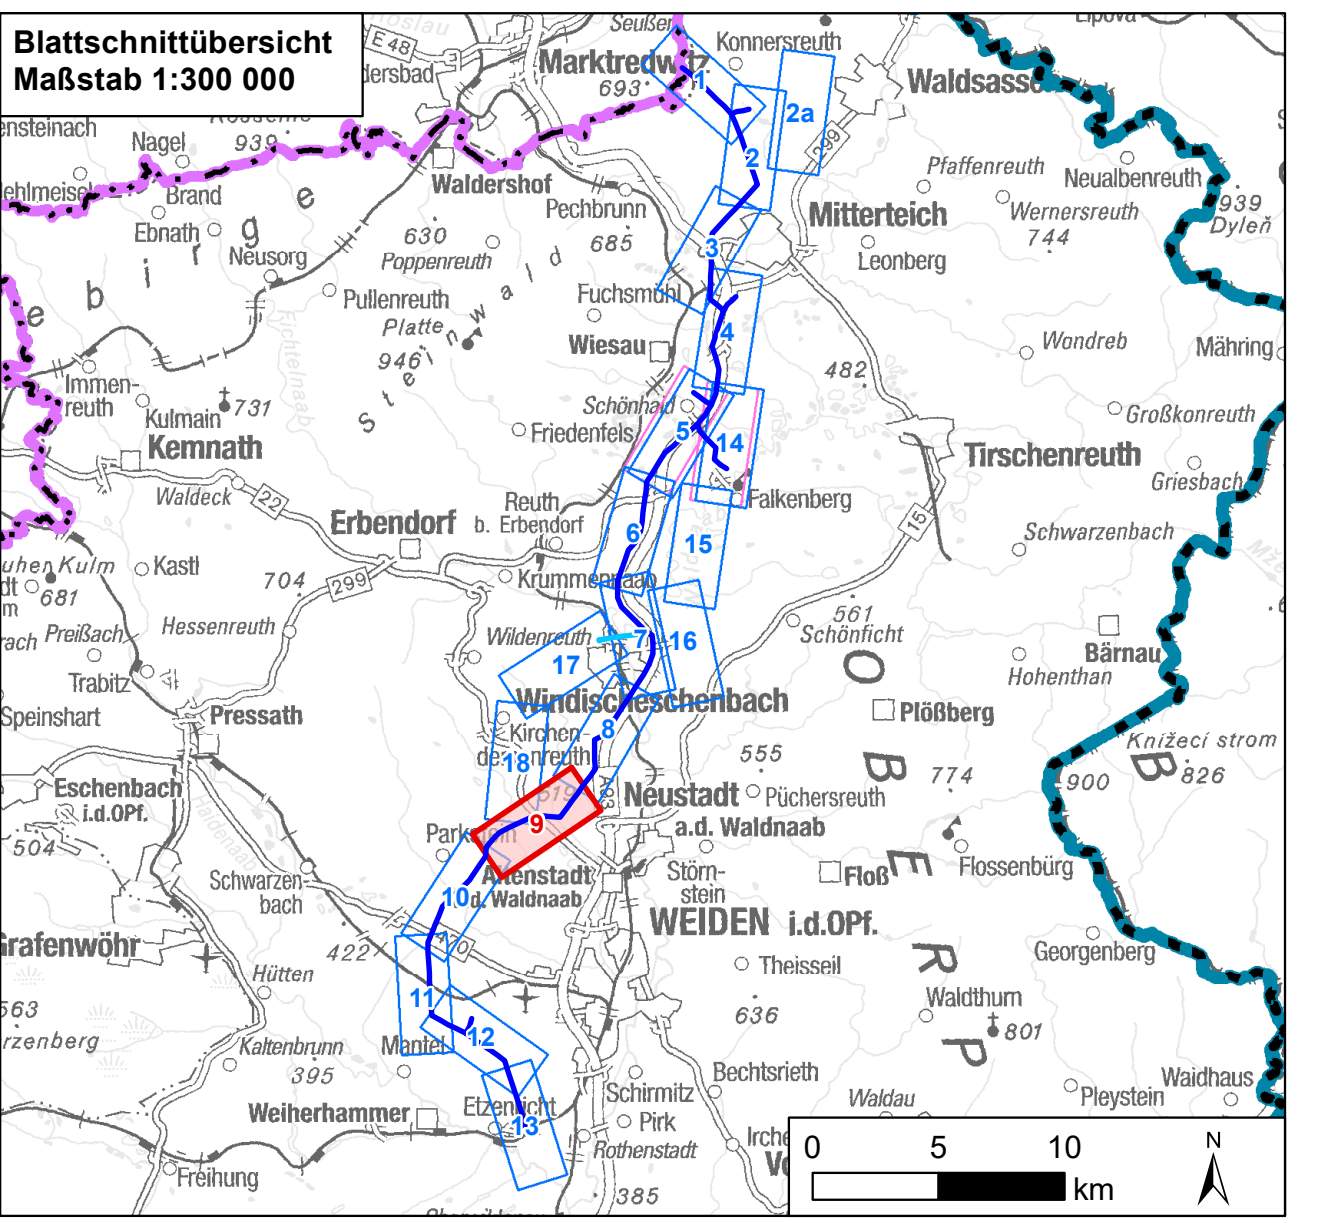


Daten: © Bayerische Vermessungsverwaltung (www.lfv.de), © Bayerisches Landesamt für Umwelt (www.lfu.bayern.de), © Bayerisches Landesamt für Denkmalpflege (www.blfd.de), © Geobasis-DE/BKG 2018 (www.bkg.bund.de)

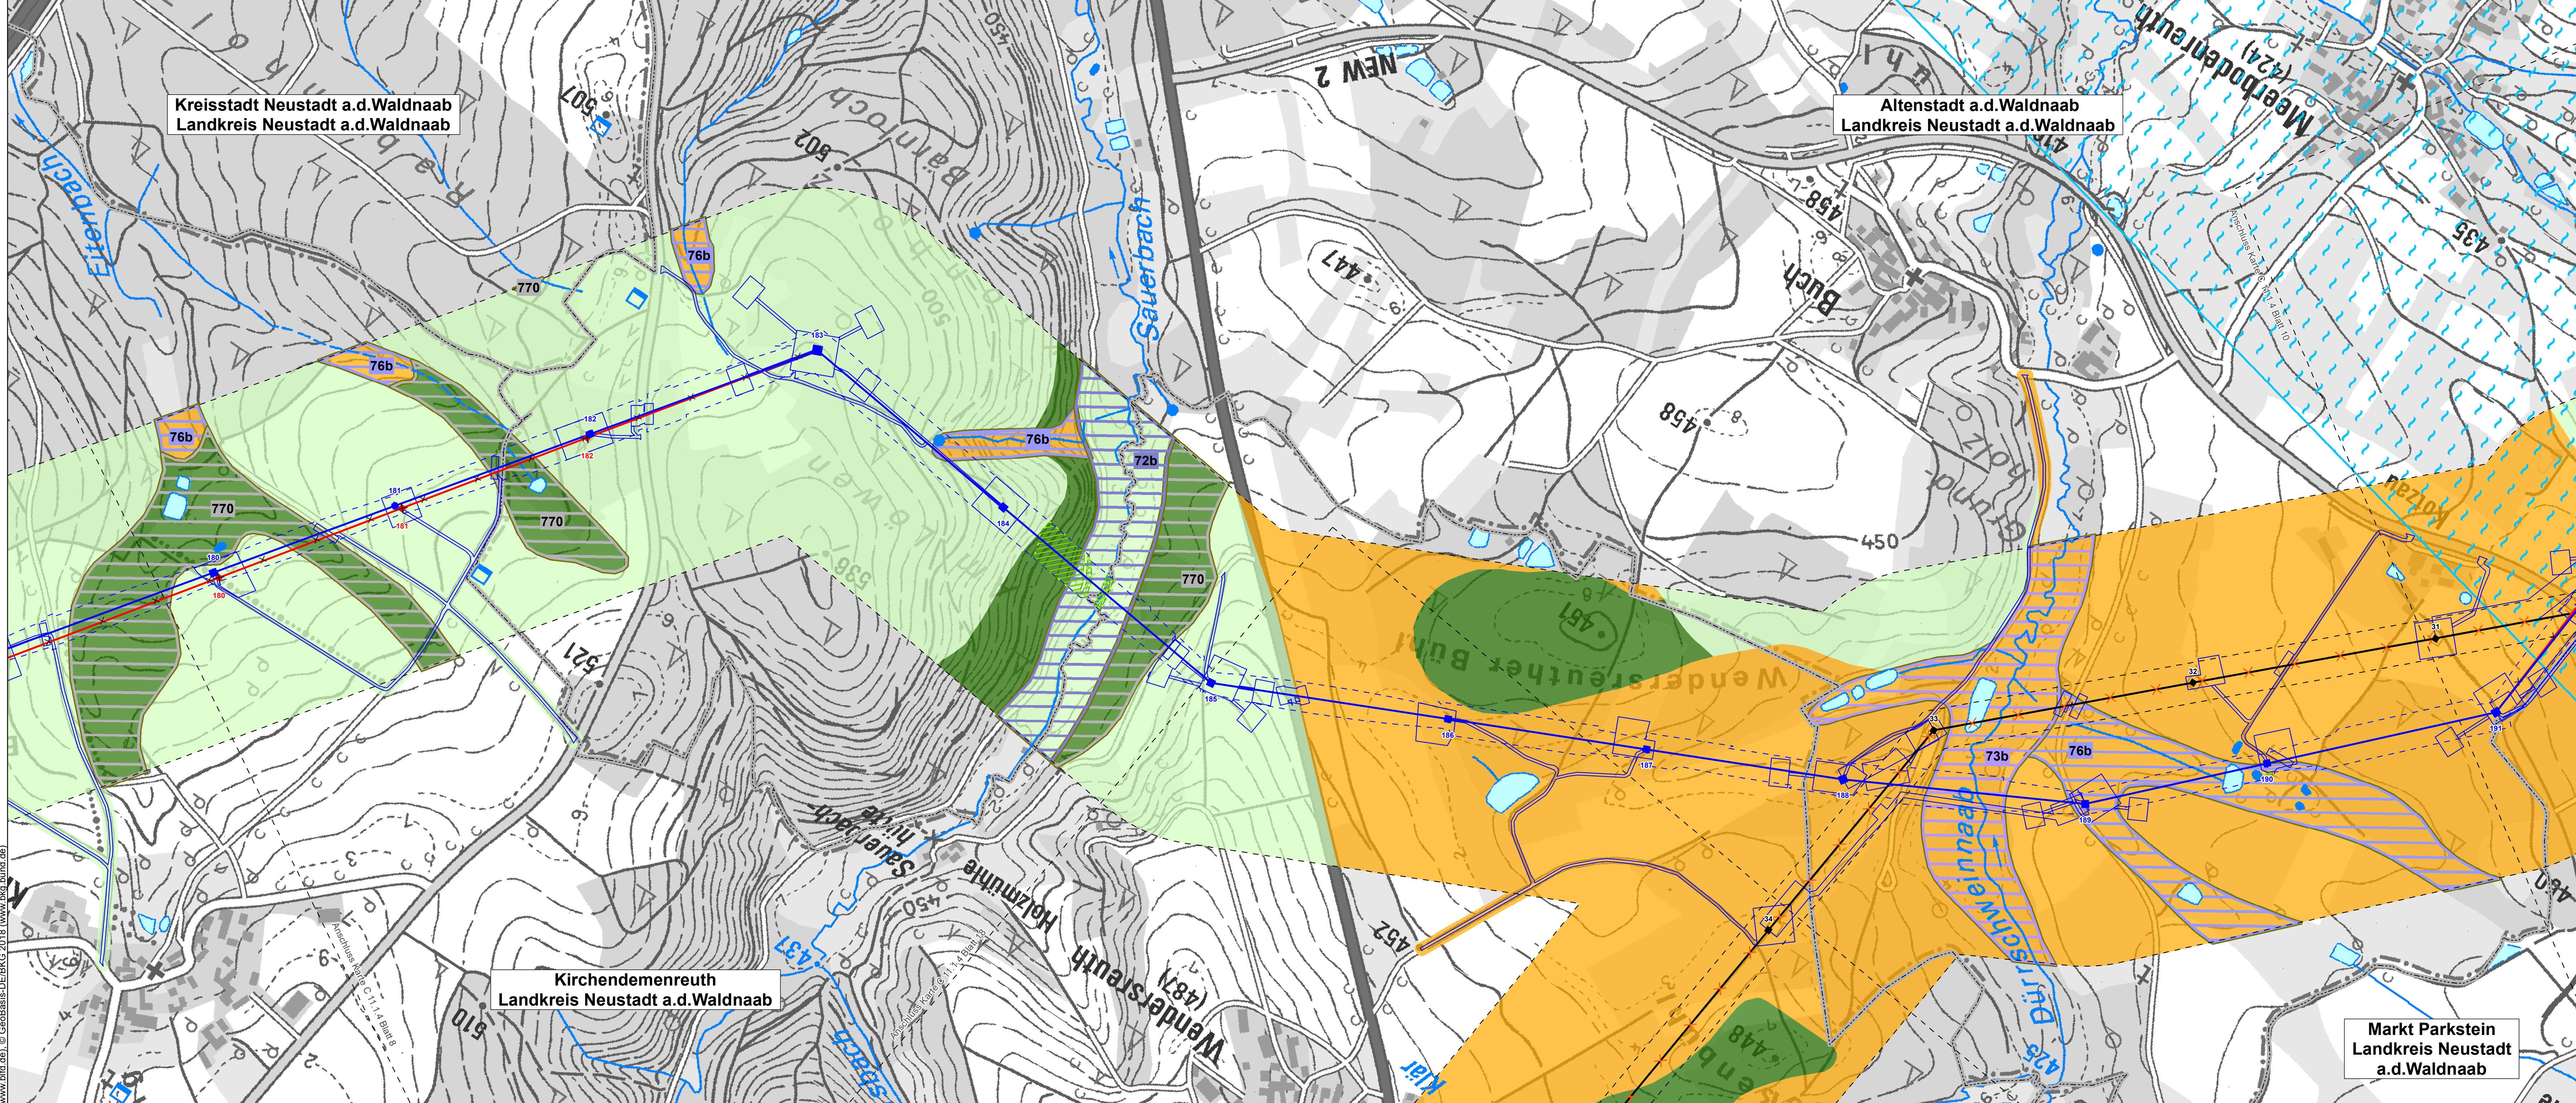

Nr.	1. Deckblatt	19.05.2023	TNL
	Art der Änderung	Datum	Zeichen

Unterlagen zum Planfeststellungsverfahren (1. Deckblatt)

Umweltstudie

Vorhabensträger: **TenneT TSO GmbH**
 Bernecker Straße 70
 95448 Bayreuth

Ersteller: **TNL Umweltplanung Frank Bernshausen e. K.**
 Raiffeisenstraße 7
 35410 Hungen
ifuplan Institut für Umweltplanung und Raumentwicklung GmbH & Co. KG
 Amalienstraße 79
 80799 München

Vorhaben: **Ostbayernring – Ersatzneubau 380/ 110-kV-Höchstspannungsleitung Redwitz – Schwandorf einschließlich Rückbau der Bestandsleitung**
 Abschnitt Regierungsgrenze Oberfranken/ Oberpfalz–
 Umspannwerk Etzenricht (Ltg.Nr. B160) Mast-Nr. 180 - 191

Unterlage: **Umweltstudie**
 Bestands-/ Konfliktplan abiotische Schutzgüter

Unterlage/ Blatt-Nr.: C 11.1.1.4/ Blatt 9 von 18	bearbeitet:	Brandl	05.03.2019
Maßstab: 1:5.000	gezeichnet:	Zankl	08.03.2019
Blattgröße: 1160 x 420 mm	geprüft:	Marzelli/ Bernshausen	15.03.2019

Aufgestellt: Bayreuth, den 15.03.2019

I. V. Thomas Ehrhardt-Unglaub I. A. Gunnar Heinitz
i.v. Ehrhardt *G. Heinitz*