


**Zeichenerklärung:**

- Planung:**
- Dammböschung
  - Bankett
  - Fahrbahn
  - Radweg
  - Geh- und Radweg
  - Bankett
  - Einrichtungsboschung
  - Mulde
  - Wirtschaftsweg
  - Mauer abbrechen
  - Mauer anpassen
  - Mauer herstellen
  - Planung Behelfsführung
  - beuzeitig
  - wird zurückgebaut
  - Tiefpunkt
  - Hochpunkt
  - 13% Fahrbahnneigung

- Regelungsverzeichnis:**
- 22.1 Nr. im Regelungsverzeichnis

- Entwässerung:**
- Prüfschacht
  - Einlaufschacht
  - Schacht mit Tauchwand und Schlammfang
  - Straßen-Brückenablauf
  - Tropfzille
  - Sammelleitung DN 200
  - Sonstiges:
  - Nr. im Regelungsverzeichnis
  - Anfahrtsicht auf bevorrechtigte Radwege
  - Schlenkerlänge = 30 m (20 m)
  - Baum fällen
  - Planfeststellungsgrenze
  - Gemarkungsgrenze
  - FFH-Gebiet
  - Bau-/ Bodendenkmal
  - temporäre Vorschüttung

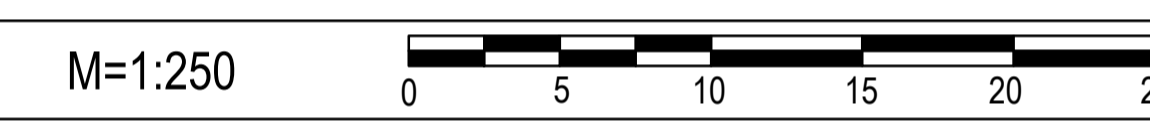

**Bezugssystem: Gauß-Krüger**  
**Höhenstatus: 100, DHHN12 (NN)**

**Entwurfsbearbeitung:**

SRP Schneider+Partner	Bearbeitet:	Gz:	Jun 2020	Lemmlitz
	gezeichnet:	Gz:	Jun 2020	Kowalski
Freistaat Bayern Staatliches Bauamt Amberg-Regensburg	geprüft:	Gz:	Jun 2020	Kuttnlein
	PS/PN-Nr.:	Projekt: S 08 3700 1		

Freistaat Bayern Staatliches Bauamt Amberg-Regensburg I. A. der Großen Kreisstadt Schwandorf Archivstraße 1 92224 Amberg TEL: 0921 1307-0 FAX: 0921 1307-188 E-Mail: poststelle@stbaw.bayern.de	Bearbeitet:	Gz:	Jun 2020	Kielmann
	gezeichnet:	Gz:	Jun 2020	Neudamm
PROJ-Nr.:	geprüft:	Gz:	Jun 2020	Neudamm
	PS/PN-Nr.:	Projekt: Erneuerung Große Naabbrücke, Mittlere Naabbrücke und Verkehrsanlagen in der OD Schwandorf		

Nr.	Art der Änderung	Datum	Zeichen

**FESTSTELLUNGSENTWURF**

Staatliches Bauamt Amberg-Regensburg  
im Auftrag der Großen Kreisstadt Schwandorf

Strasse / Abschn.-Nr. / Station: ST 2397 / Abn. 160 / Stst. 0,925 bis 1,175

PROJ-Nr.:

Maßstab: 1: 250

**Erneuerung Große Naabbrücke, Mittlere Naabbrücke und Verkehrsanlagen in der OD Schwandorf**

Unterlage / Blatt-Nr.: 5 / 1  
**Lageplan**

aufgestellt:  
Staatliches Bauamt Amberg-Regensburg  
im Auftrag der Großen Kreisstadt Schwandorf

Wasmuth, L.H. Bauleitender  
Amberg, den 03.07.2020

Festgestellt gemäß Art. 30 BayVerfV  
durch Beschluss vom 02.05.2022  
ROP-SG31-4354.3-5-115  
Regierung, den 02.05.2022  
Regierung der Oberpfalz

Meisel  
Bauleitender